

**LEGENDA**

- AQ - AQUECEDOR
- CH - CHUVEIRO
- LV - LAVATÓRIO
- MLL - MÁQUINA DE LAVAR LOUÇAS
- MLR - MÁQUINA DE LAVAR ROUPAS
- RG - REGISTRO DE GAVETA
- RP - REGISTRO DE PRESSÃO
- TLR - TANQUE DE LAVAR ROUPAS
- VS - VASO SANITÁRIO
- TUBULAÇÃO DE ÁGUA FRIA
- TUBULAÇÃO DE ÁGUA QUENTE
- TUBULAÇÃO DE GÁS
- TUBULAÇÃO DE ESGOTO
- PONTO DE SAÍDA DA TUBULAÇÃO
- ▨ ÁREA DE RISCO

NÃO REALIZAR FURAÇÕES A MENOS DE 10 CM DE QUALQUER TUBULAÇÃO

Distribuição Hidrossanitária




Esc 1:50



Projeto  
**RESIDENCIAL TORRE AMÉRICA**  
 Conteúdo  
**DISTRIBUIÇÃO HIDROSSANITÁRIA**

Endereço  
**RUA VISCONDE DE INHAÚMA, Nº 25**  
 Desenho Técnico  
**DAIANE CRISTINE BERTLING JACOBI**

Apartamento  
**APARTAMENTO 201**  
 Data  
**18/09/2022**

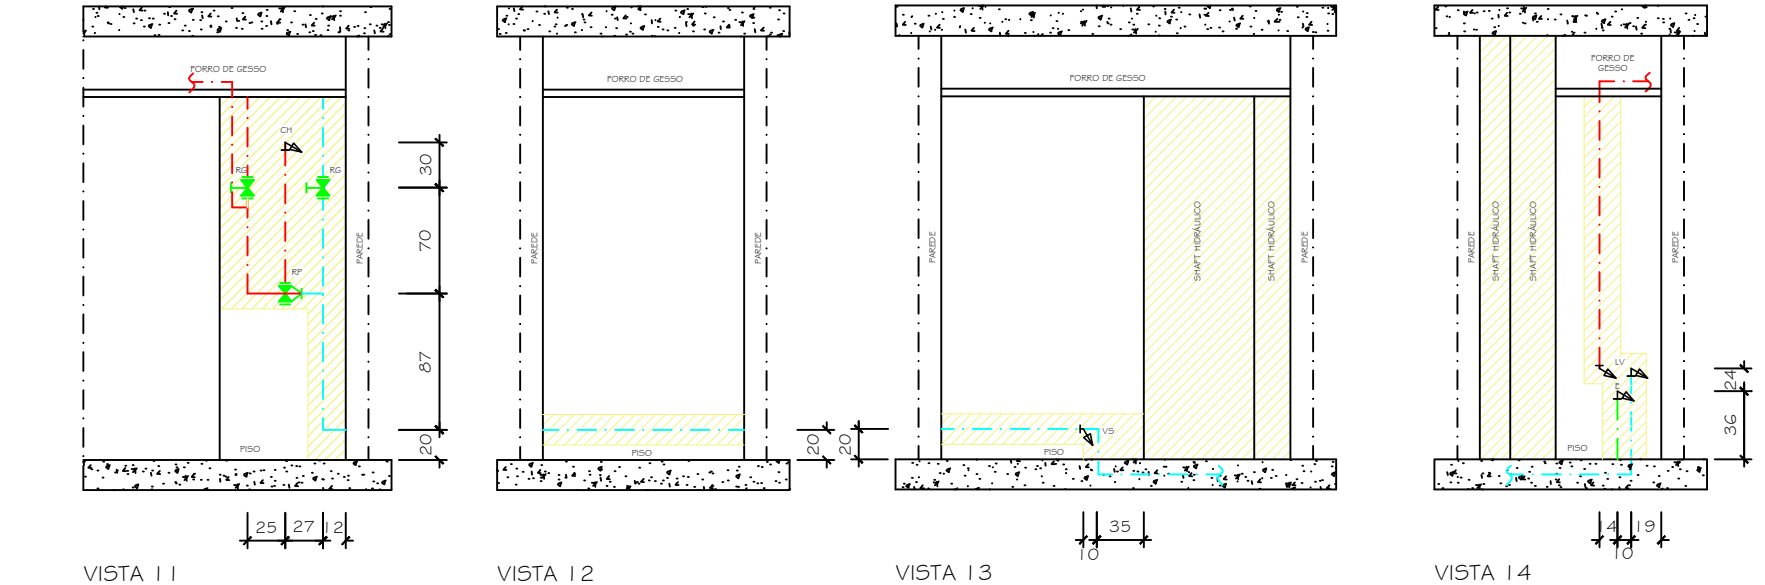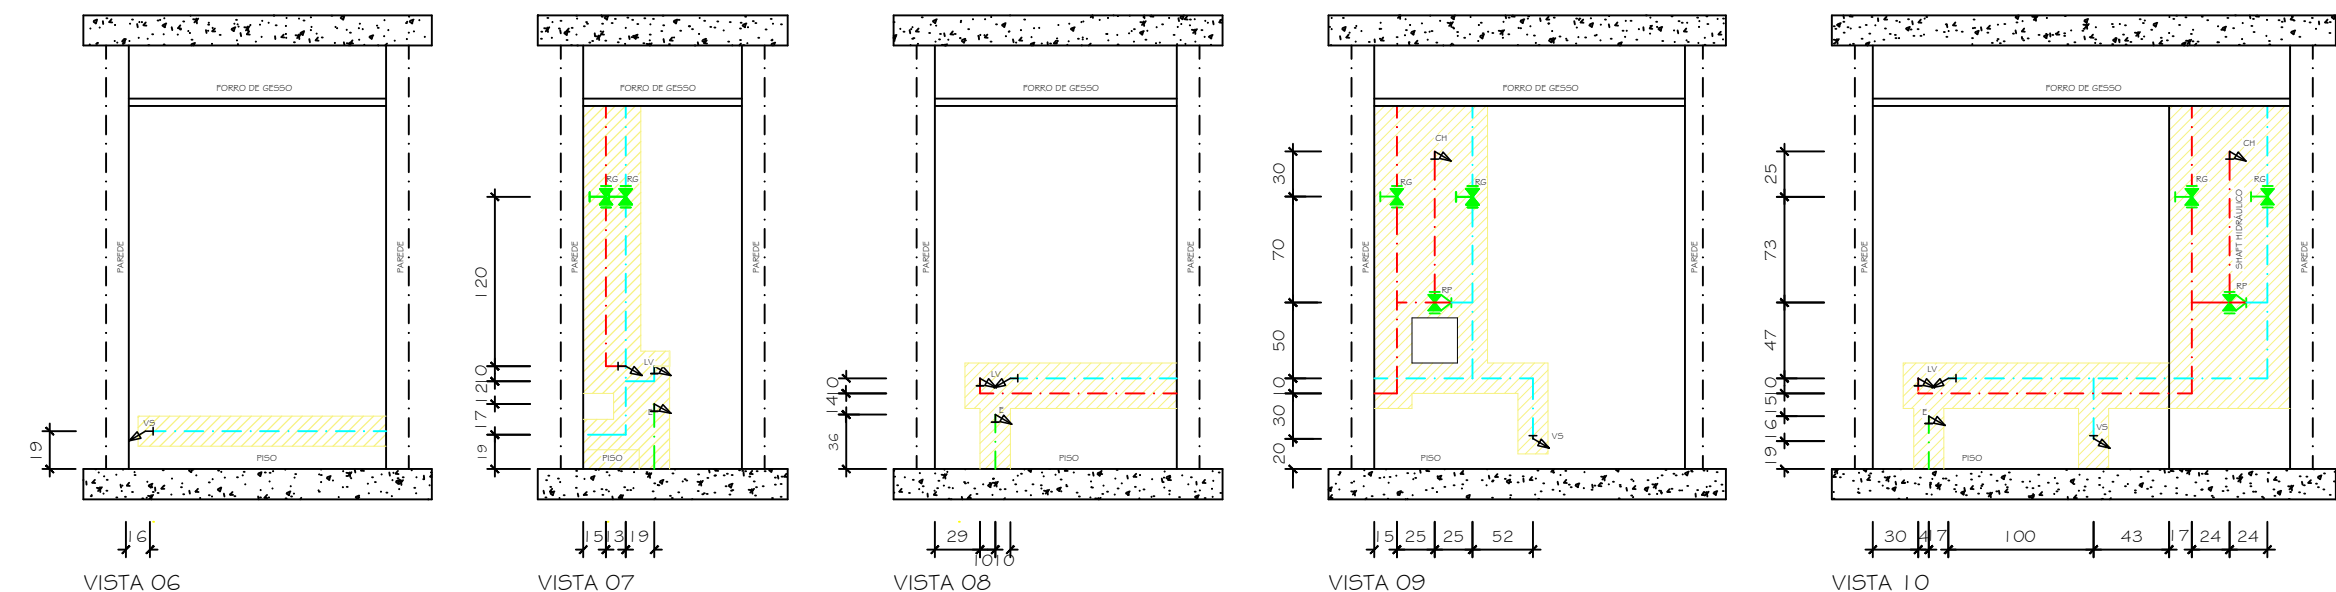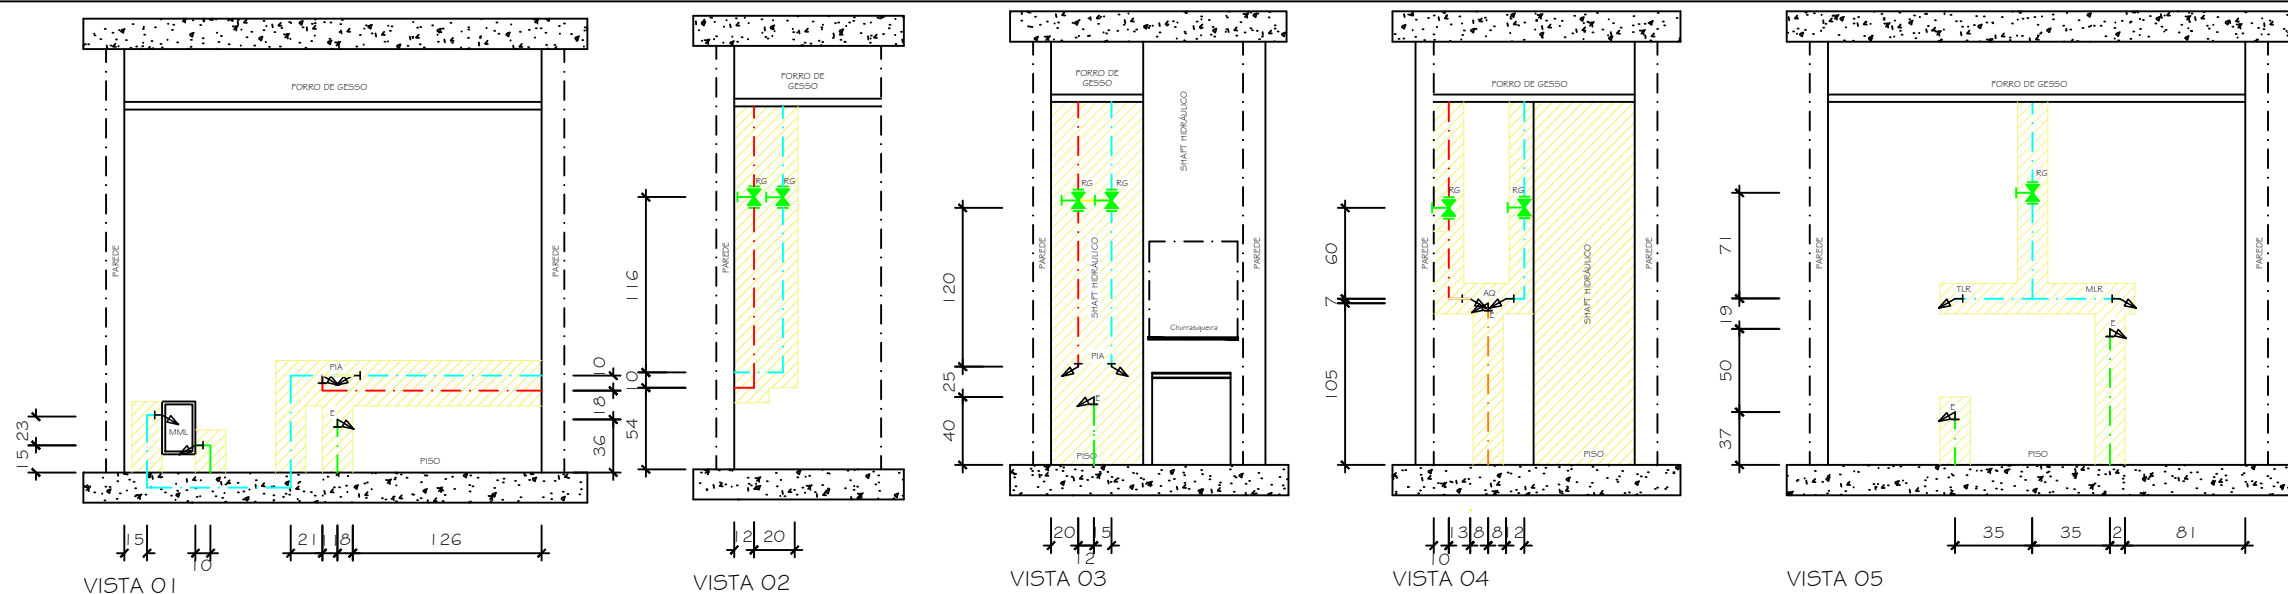

Vistas Hidrossanitárias  
Esc 1:50



Projeto  
RESIDENCIAL TORRE AMÉRICA  
Conteúdo  
VISTAS HIDROSSANITÁRIAS

Endereço  
RUA VISCONDE DE INHAÚMA, Nº 25  
Desenho Técnico  
DAIANE CRISTINE BERTLING JACOBI

Apartamento  
APARTAMENTO 201  
Data  
18/09/2022