

LEGENDA

- TUBULAÇÃO DE COBRE
- - - DRENO DO AR CONDICIONADO
- ÁREA DE RISCO

NÃO REALIZAR FURAÇÕES A MENOS DE 20 CM DE QUALQUER TUBULAÇÃO

Rede de Ar Condicionado


Esc. 1:50




Projeto
RESIDENCIAL TORRE AMÉRICA
Conteúdo
REDE DE AR CONDICIONADO

Endereço
RUA VISCONDE DE INHAÚMA, Nº 25
Desenho Técnico
DAIANE CRISTINE BERTLING JACOBI


Apartamento
APARTAMENTO 201
Data
18/09/2022

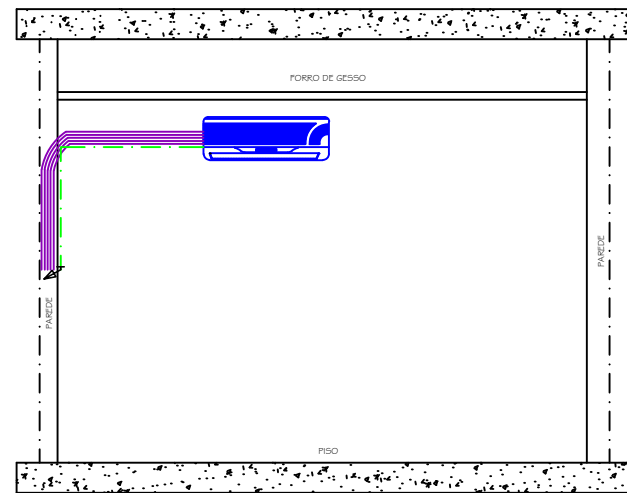


VISTA 01

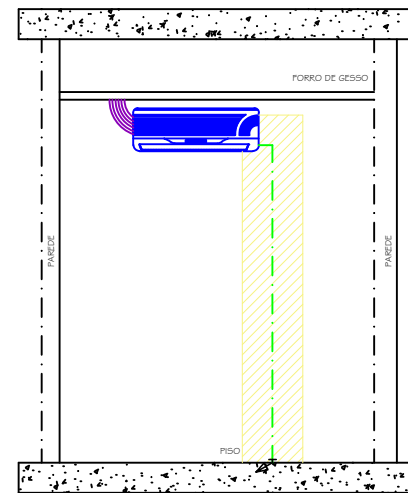

VISTA 02

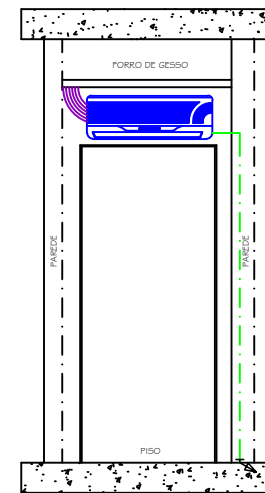

VISTA 03

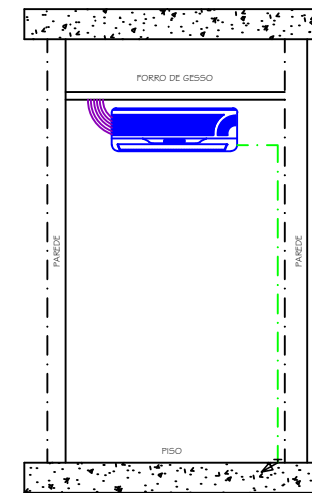

VISTA 04

Vistas de Ar Condicionado

Esc _____ 1:50



Projeto
RESIDENCIAL TORRE AMÉRICA
Conteúdo
VISTAS DE AR CONDICIONADO

Endereço
RUA VISCONDE DE INHAÚMA, Nº 25
Desenho Técnico
DAIANE CRISTINE BERTLING JACOBI

Apartamento
APARTAMENTO 201
Data
18/09/2022